


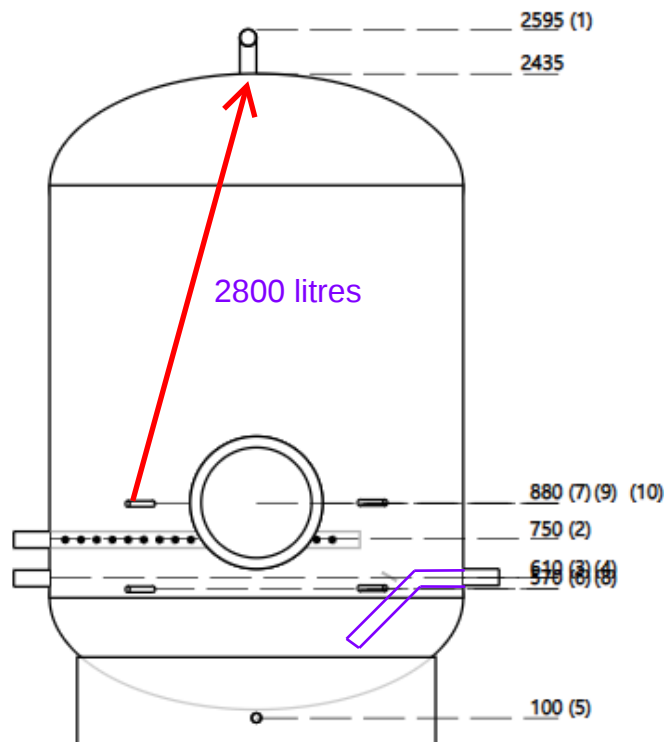

| Pos. | Angle | Description                                                                                      |
|------|-------|--------------------------------------------------------------------------------------------------|
| 1    |       | Prise(s) filetées Rp2" pour sortie eau chaude                                                    |
| 2    | 270   | Prise(s) filetées Rp2" avec tube diffuseur pour retour de circulation                            |
| 3    | 90    | Prise(s) filetées Rp2" avec tube coudé pour charge retour échangeur                              |
| 4    | 270   | Prise(s) filetées Rp2" pour entrée eau froide                                                    |
| 5    |       | Prise(s) filetées Rp1" pour vidange                                                              |
| 6    | 45    | Prise(s) filetées Rp½" pour thermomètre                                                          |
| 7    | 45    | Prise(s) filetées Rp½" pour thermomètre                                                          |
| 8    | 315   | Prise(s) filetées Rp½" pour sonde                                                                |
| 9    | 315   | Prise(s) filetées Rp½" pour sonde déclenchement (Volume de commande 2800l au dessus de la sonde) |
| 10   |       | bride(s) de révision Ø400/480                                                                    |

Prilly - Tilia / p20 ~~Hôtel~~  
~~et app service - 1~~


Accumulateur sanitaire sur virole,  
en Acier Inox V4A 3500 litres

Qte : 1

Volume : 3500 litres / 10 bar

Diameter : 1500 mm

Zeichnung Nr. / Drawing No. :  
22578-0 Rev1

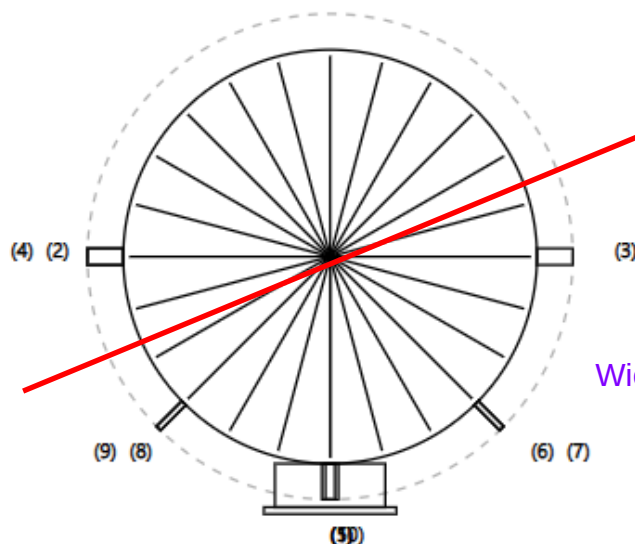

Wie auf Rudert Zeichnung