Remarques PCD :
- **4** sorties coudées DN200, position à 180°
- Trou d'homme à 90°
- Découpe du ballon pour passage de porte largeur 90cm
- 2 Thermomètres

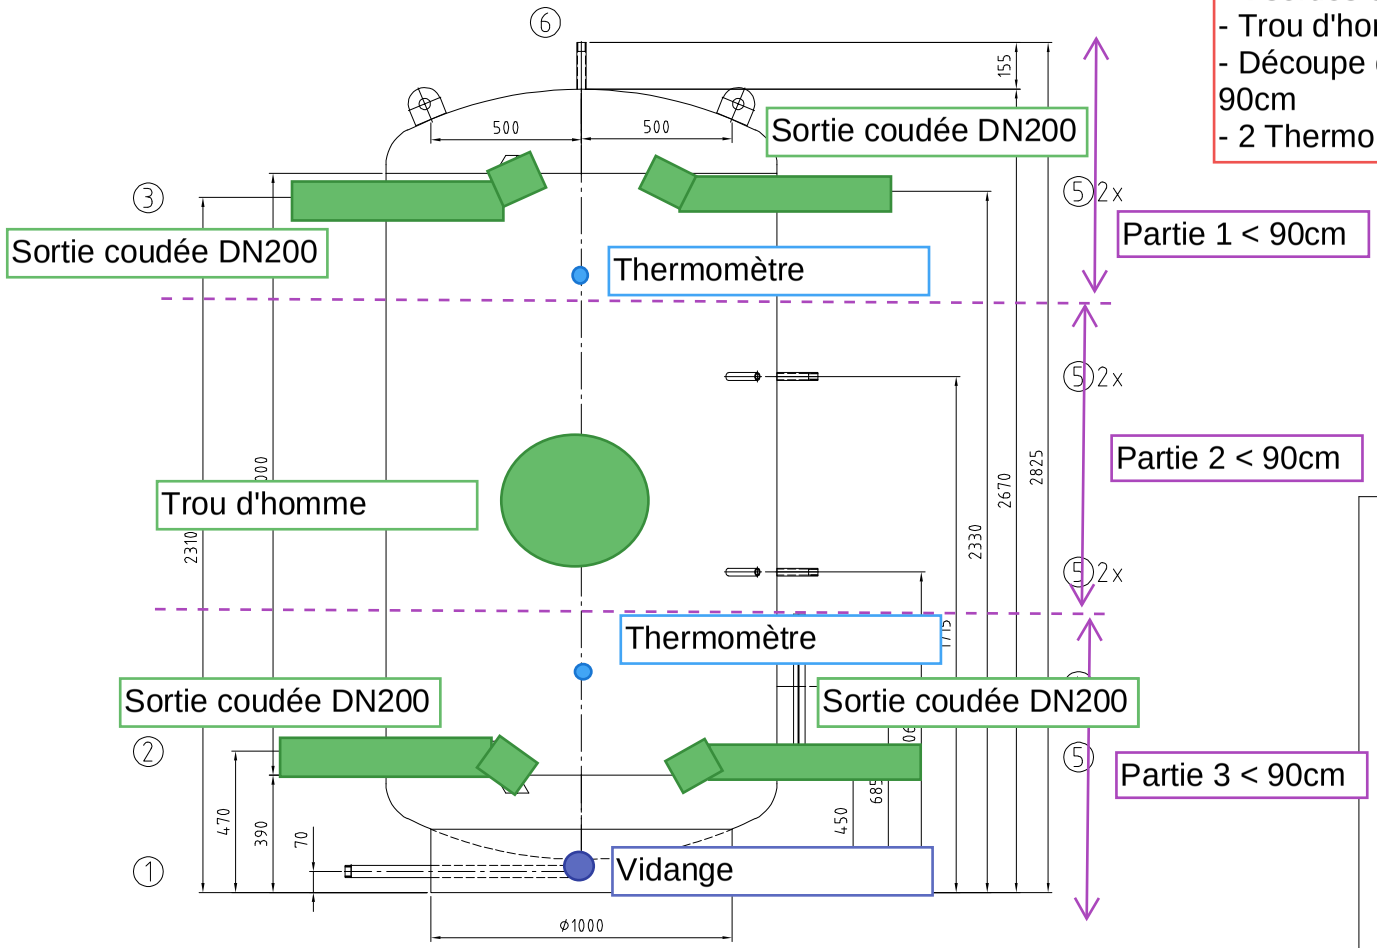

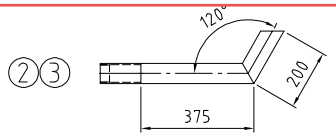

Für die Lage der Stutzen ist ausschließlich die Draufsicht verbindlich!

Nozzle direction only the top view!!

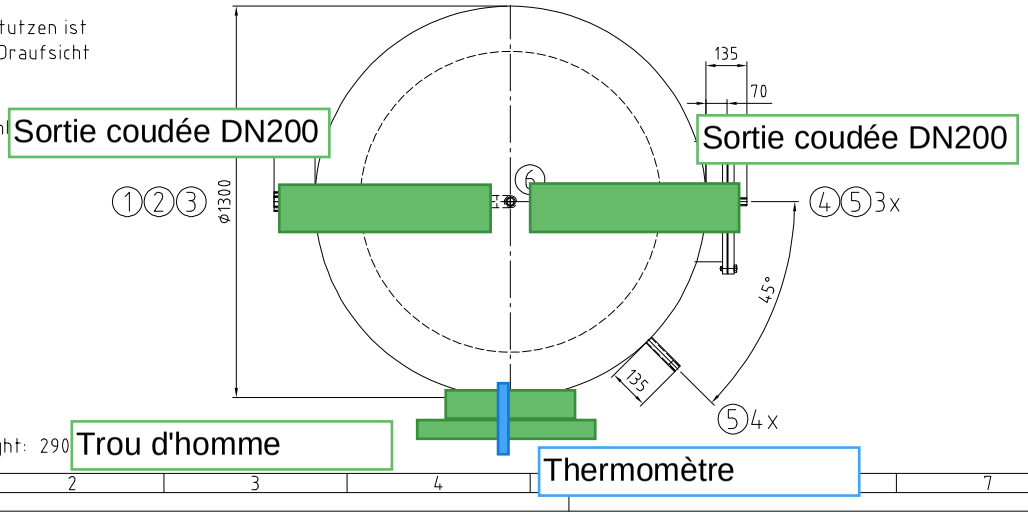

Kippmaß/ tilting tight: 290

		Mantelraum Inside of jacket	Rohrraum Inside of tubes	
Min./max. zul. Druck Min./max. allow. pressure	(PS)	0 / 6	–	bar
Min./max. zul. Temperatur Min./max. allow. temperature	(TS)	0 / 109	–	°C
Prüfdruck Test pressure	(PT)	12	–	bar
Volumen Capacity	(V)	3000	–	L
Oberflächenbearbeitung Surface treatment		gebeizt und passiviert pickled and passivated		
Werkstoff material		1.4404 / 1.4571		
Gewicht Weight		465		kg
Artikel-Nr. Article number				
Kategorie/Modul DGRL 2014/68/EU Category/module PED 2014/68/EU		n. Art.4 Abs. (3)		

Stutzen Nozzle	Benennung Denomination	DN	PN	Norm Standard	Dichtfläche Facing	Position Position	Rohrabmessung Dimension
6	Entlüftung/ air vent	Rp 3/4"		DIN 2986			
5 ~~(7x)~~	Muffenanschluss/ socket connection	Rp 1/2"		DIN 2986			
4	Revisionsöffnung/ handhole 400/480	400		RET			
3	Muffenanschluss/ socket connection	~~Rp 2"~~		DIN 2986			
2	Muffenanschluss/ socket connection	~~Rp 2"~~		DIN 2986			
1	Entleerung/ drain	~~Rp 1"~~		DIN 2986			

Index	Datum/date	Gez./drawn	Gepr./appr.	Art der Änderung / Modification

	Datum/date	Name/name
Gez. / drawn	11.11.2024	Riedel
Gepr. / appr.	11.11.2024	Wihan

Kennwort/Subject:

ISPAG

Benennung / Designation :
Edelstahlspeicher/ storage tank
Typ RET 3000 special

Zeichnung Nr. / Drawing No. :	Projekt Nr. / Project No. :	Bestell Nr. / Order No. :	Maßstab / Scale	Blatt / sheet
22744-0	V1129	KST300/ 116611	1:12.5	1/1

Zeichnung ist geistiges Eigentum der RUDERT EDELSTAHL-TECHNIK GmbH. Rechte aus Schutzvermerk DIN34-1-D vorbehalten.
Copyright by Messrs. RUDERT EDELSTAHL-TECHNIK GmbH; All rights provided by "Schutzvermerk DIN34-1-D" reserved

Stand/as per: 11.11.2024